



# STAN POWYKONAWCZY ELEWACJI

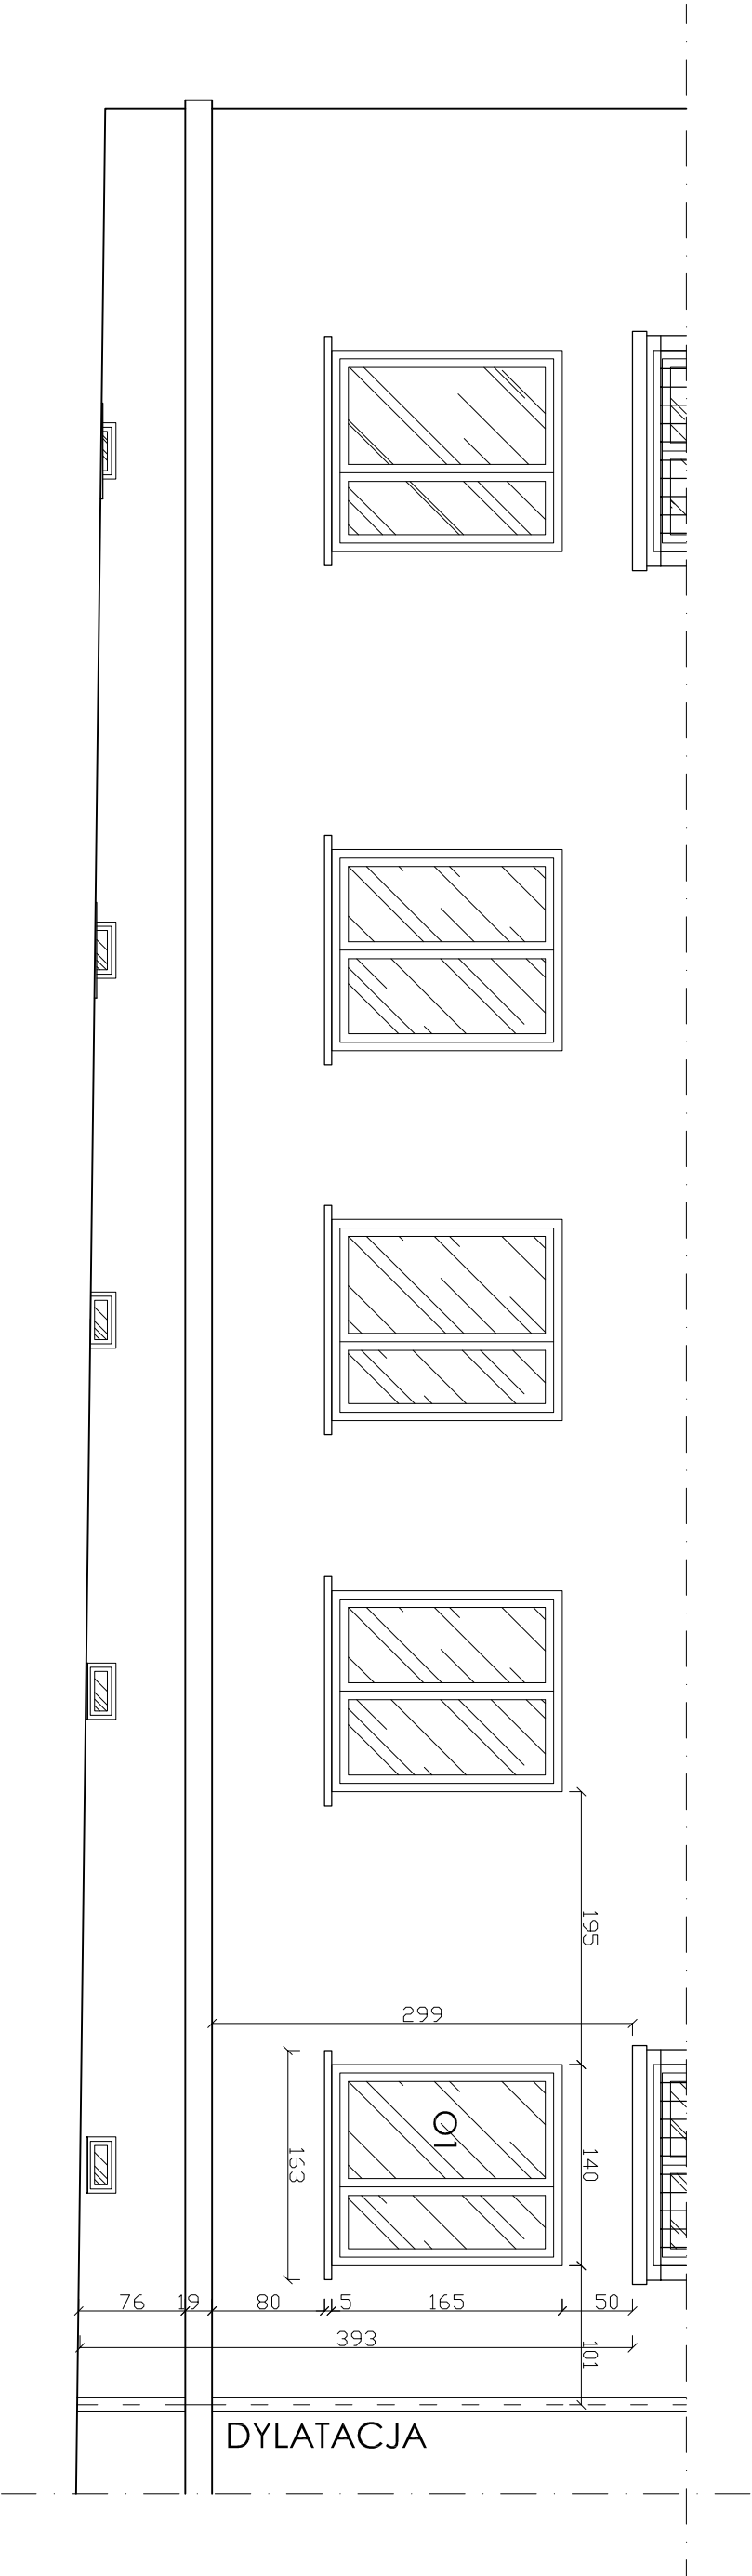

## STOLARKA OKIENNA

oznaczenie	O1	
schemat		
wymiar w świetle ościeży	L	P
	S	1400
	H	1650
ilosc sztuk	1	

WSZYSTKIE WYMIARY NALEŻY ZWERYFIKOWAĆ NA BUDOWIE PRZED REALIZACJĄ ZAMIERZENIA

"ARCUS" S.C. 43-190 Mikołów ul. Wolności 15 tel./fax 032 322-50-05, 0-691-371-388				
INWESTOR:	ZAKŁAD GOSPODARKI LOKALOWEJ 43-190 Mikołów, ul. Kolejowa 2			
LOKALIZACJA INWESTYCJI:	UL. MICKIEWICZA 15/10, 43-190 MIKOŁÓW, DZ. NR 2231/59			
TEMAT:	PROJEKT BUDOWLANY ROZBIÓRKI PODJAZDU (RAMPY) DLA OSÓB NIEPEŁNOSPRAWNYCH BUDYNKU WIELORODZINNEGO PRZY UL. MICKIEWICZA 15/10 W MIKOŁOWIE			
OPRACOWAŁ:	mgr inż. Szymon BROŻYŃA			
PROJEKTOWAŁ:	mgr inż. Adrian GARCORZ	SLK/1988/ POOK/07		
NAZWA RYSUNKU:	STAN POWYKONAWCZY ELEWACJI ZESTAWIENIE STOLARKI OKIENNEJ			
			DATA: 11.2015 SKALA: 1:50 NR RYS.: POW-1	