
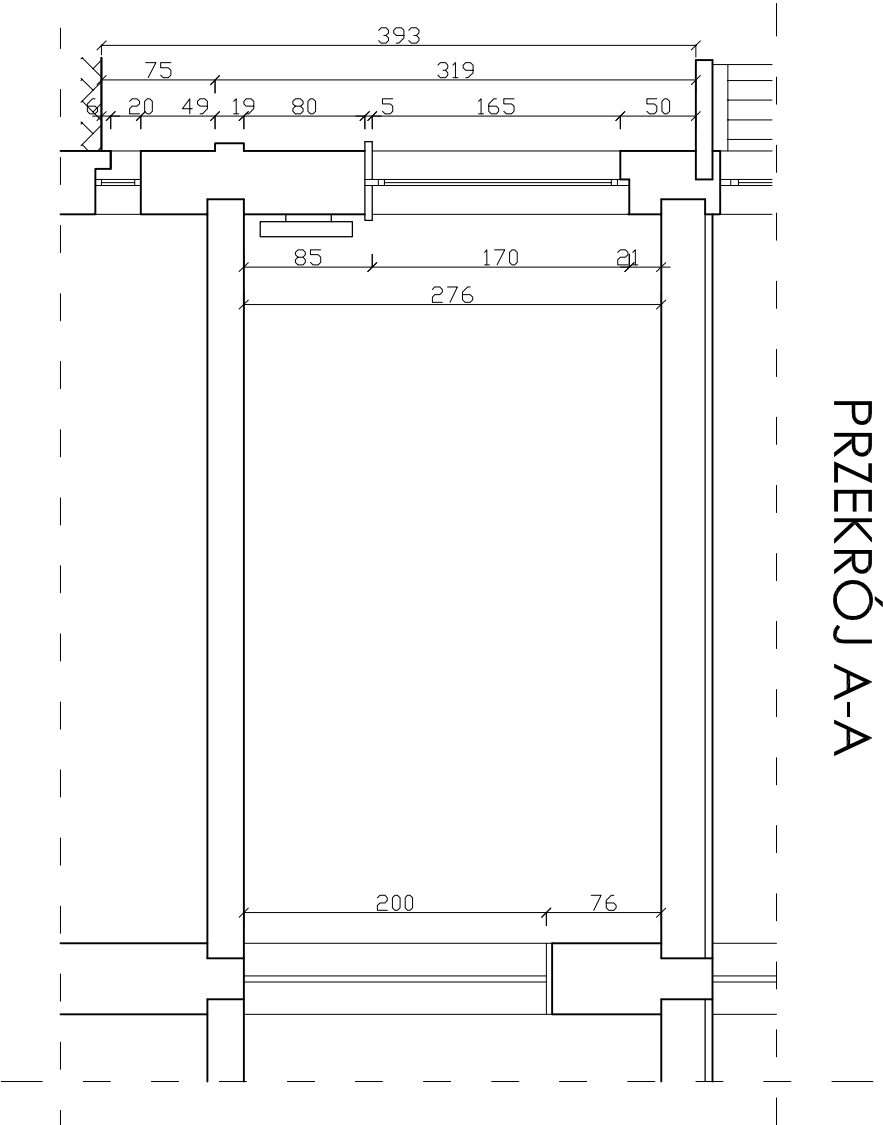



STAN POWYKONAWCZY MIESZKANIA

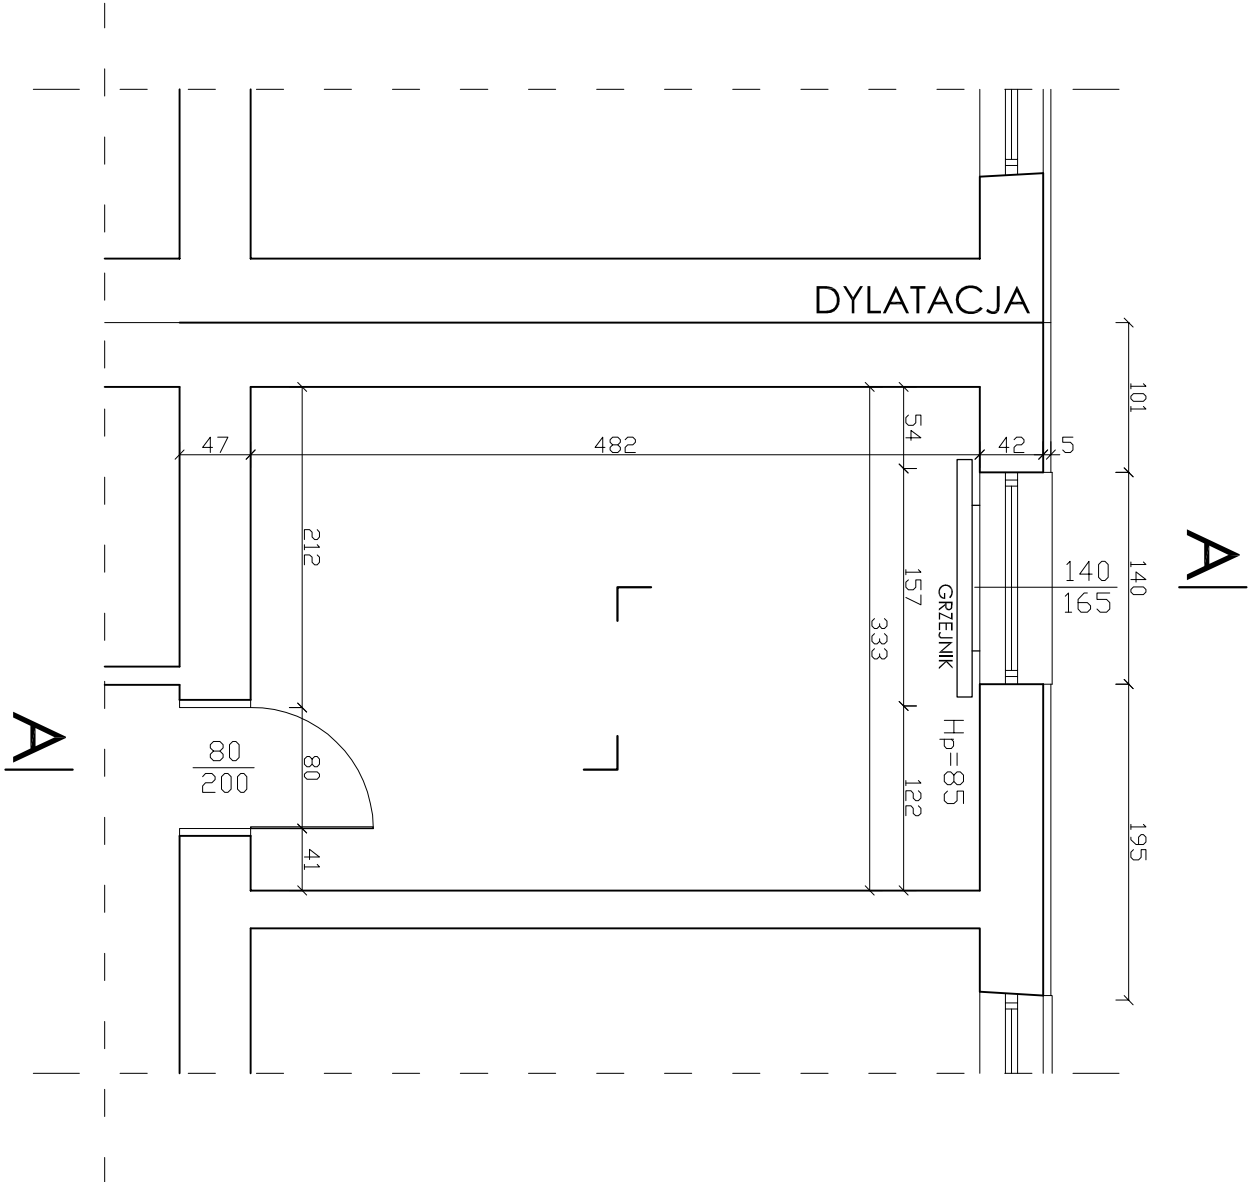

- UWAGI:
- po wstawieniu nowego okna wykończyć pomieszczenie (obrobka ościeży, tapingowanie lub malowanie itp.);
 - Przełożyć istniejący grzejnik pod okno.

WSZYSTKIE WYMIARY NALEŻY ZWERYFIKOWAĆ NA BUDOWIE PRZED REALIZACJĄ ZAMIERZENIA

"ARCUS" S.C. 43-190 Mikołów ul. Wolności 15 tel./fax 032 322-50-05, 0-691-371-388			
INWESTOR:	ZAKŁAD GOSPODARKI LOKALOWEJ 43-190 Mikołów, ul. Kolejowa 2	PROJEKT BUDOWLANY ROZBIÓRKI PODJAŁDU (RAMPY) DLA OSÓB NIEPEŁNOSPRAWNYCH BUDYNKU WIELORODZINNEGO PRZY UL. MICKIEWICZA 15/10 W MIKOŁOWIE	
LOKALIZACJA INWESTYCJI:	UL. MICKIEWICZA 15/10, 43-190 MIKOŁÓW, DZ. NR 2231/59	DATA: 1.1.2015	
TEMAT:	PROJEKT BUDOWLANY ROZBIÓRKI PODJAŁDU (RAMPY) DLA OSÓB NIEPEŁNOSPRAWNYCH BUDYNKU WIELORODZINNEGO PRZY UL. MICKIEWICZA 15/10 W MIKOŁOWIE	SKALA: 1:50	
OPRACOWAŁ:	mgr inż. Szymon BROŻYŃA	NR RYS.: POW-2	
PROJEKTOWAŁ:	mgr inż. Adrian GARCORZ		
NAZWA RYSUNKU:	STAN POWYKONAWCZY MIESZKANIA		